



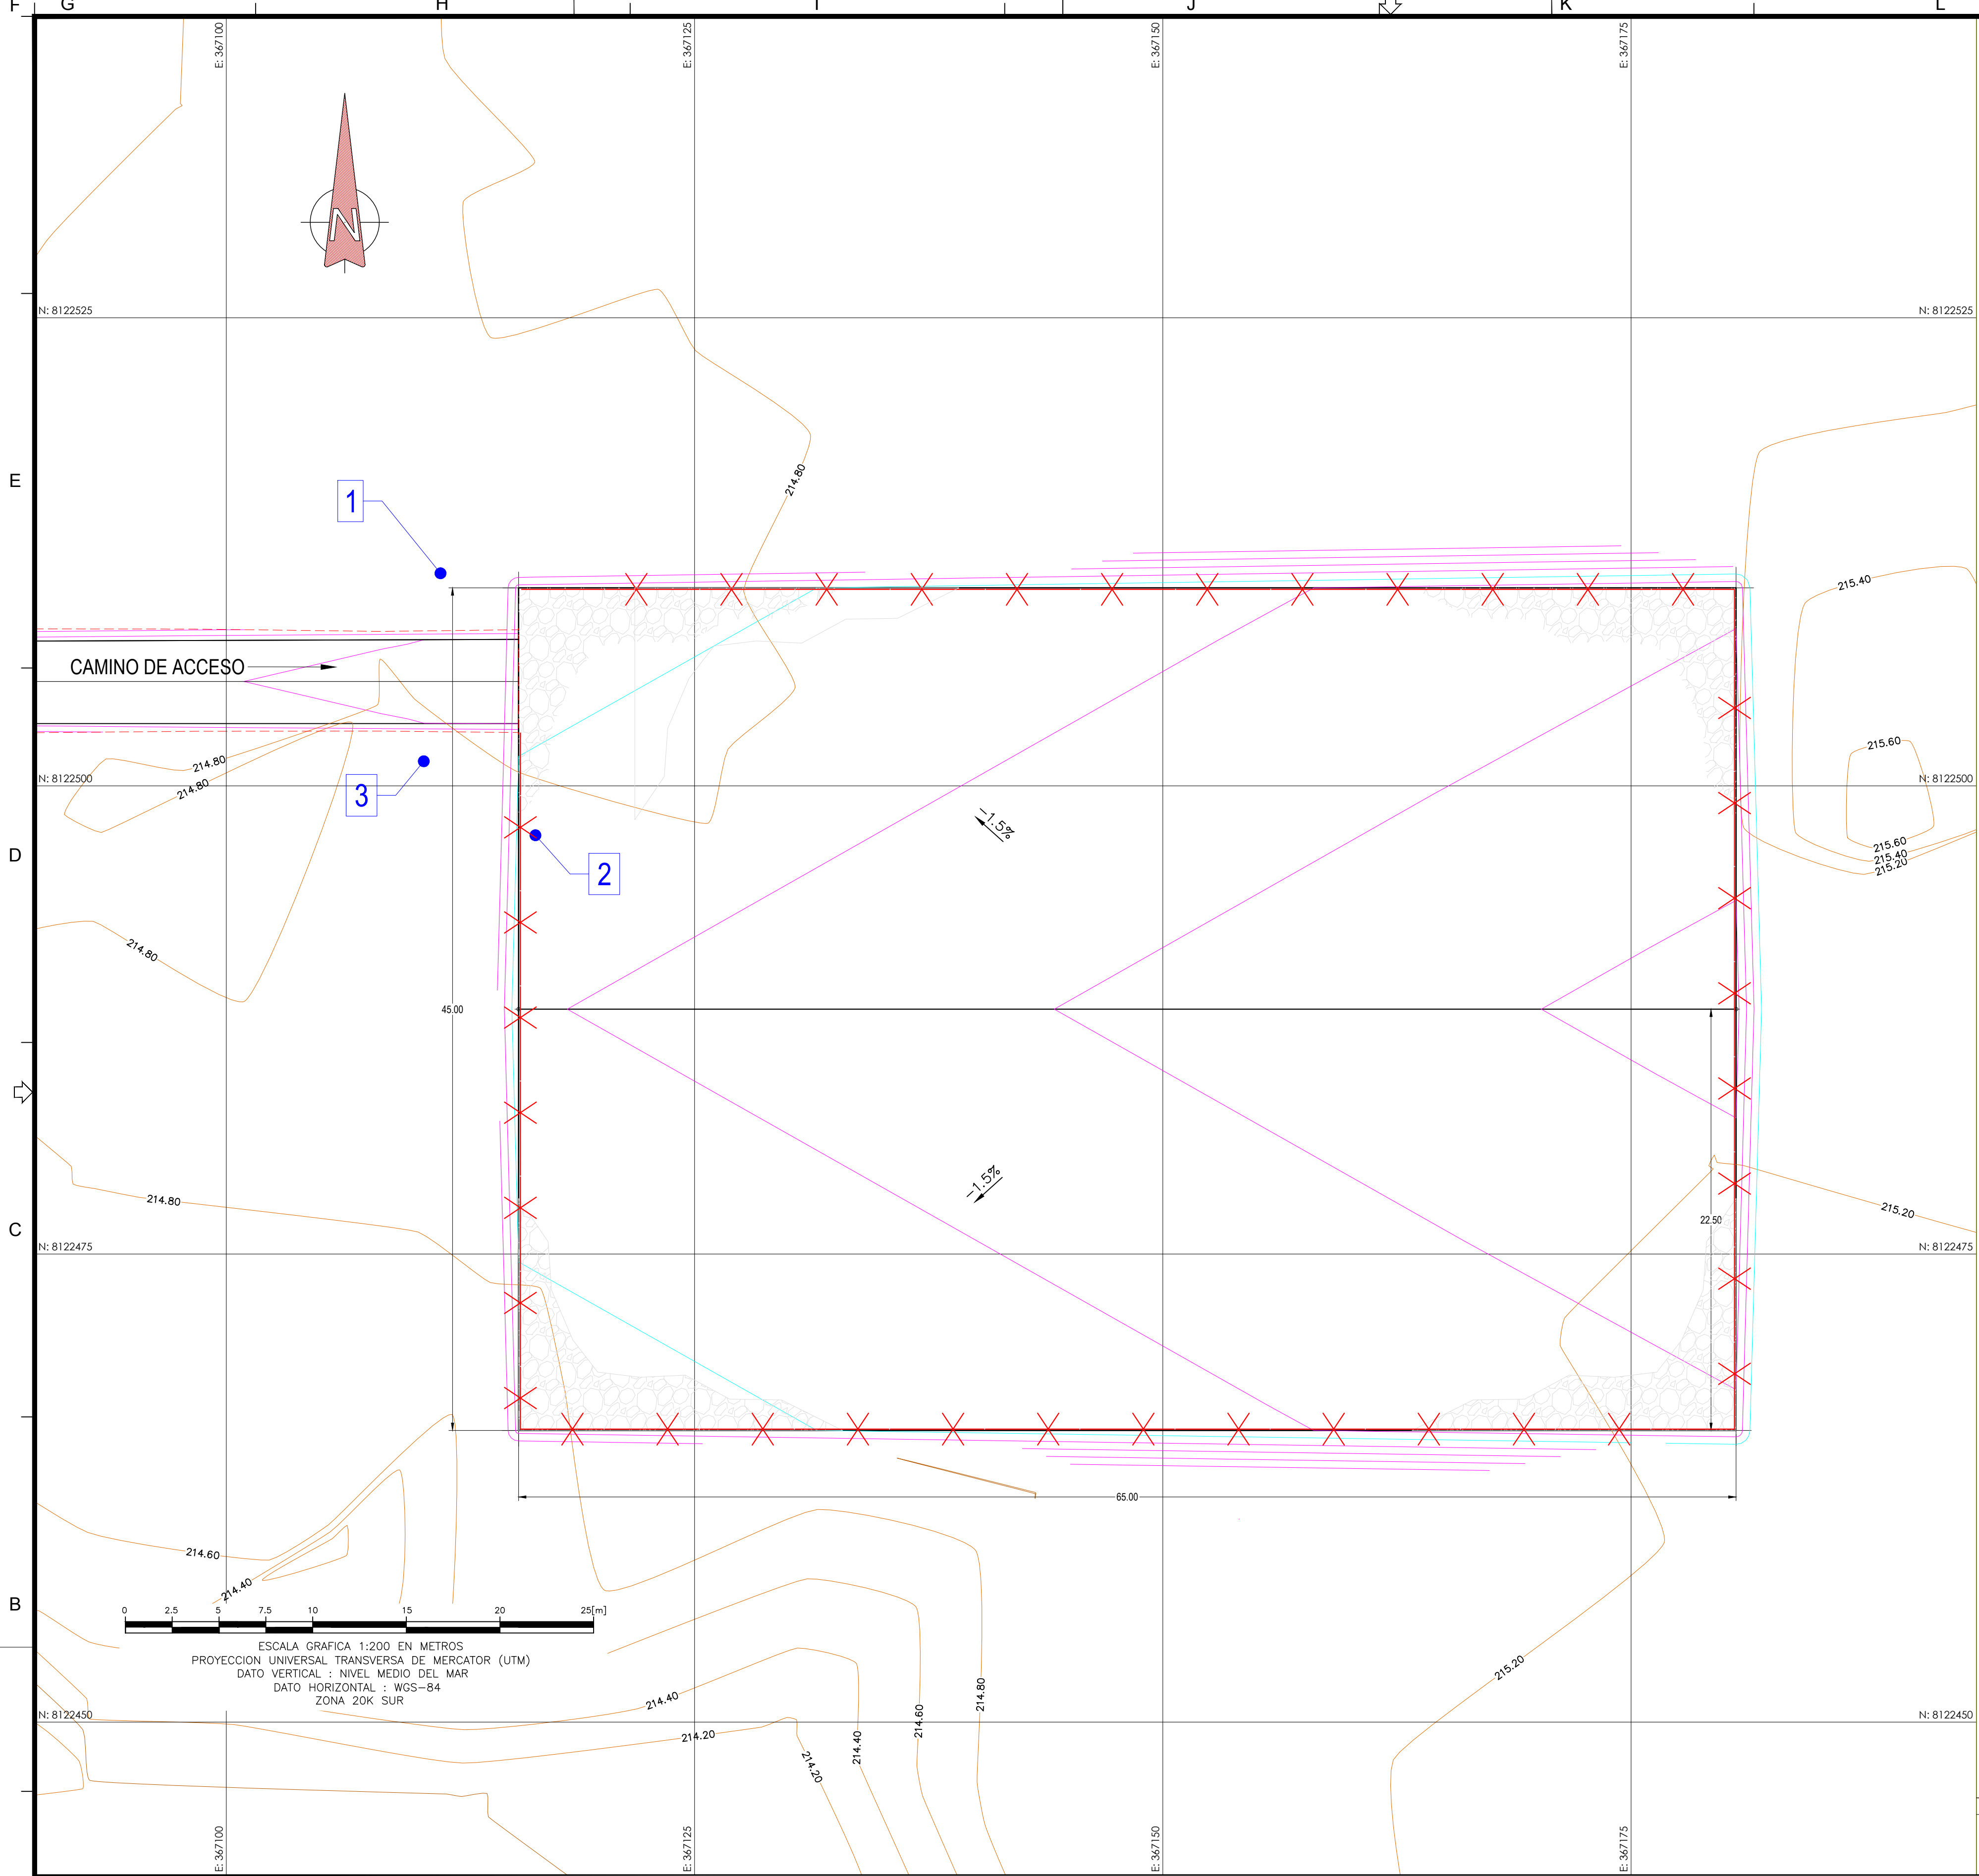


COMPUTOS DE MATERIALES				
LETREROS DE ADVERTENCIA EN PLANCHADA DE CAMPAMENTO				
LETRERO	DESCRIPCION	UNIDAD	CANTIDAD	OBSERVACION
1	LET. CAMPAMENTO YRA-X1 (60X120 cm)	PZA	1	EMPERNADO A DOS POSTES
2	LET. PUNTO DE REUNION (60X75 cm)	PZA	1	EMPERNADO A UN POSTE
3	LET. USO OBLIG. EPP (60X75 cm)	PZA	1	EMPERNADO A UN POSTE

COMPUTOS PARA POSTES Y HORMIGONES			
Nº	DESCRIPCION	UNIDAD	CANT.
1	POSTE DE ACERO GALVANIZADO Ø 2", L = 3.10 m	PZA	4.00
2	HORMIGON CICLOPEO fck 210 kg/cm² 0.35"0.35"0.60, VOL = 0.074	M3	0.30
3	PERNOS GALVANIZADOS 1/4" X 3"	PZA	8.00

NOTA: LAS CANTIDADES SON PARA ESTE PLANO.

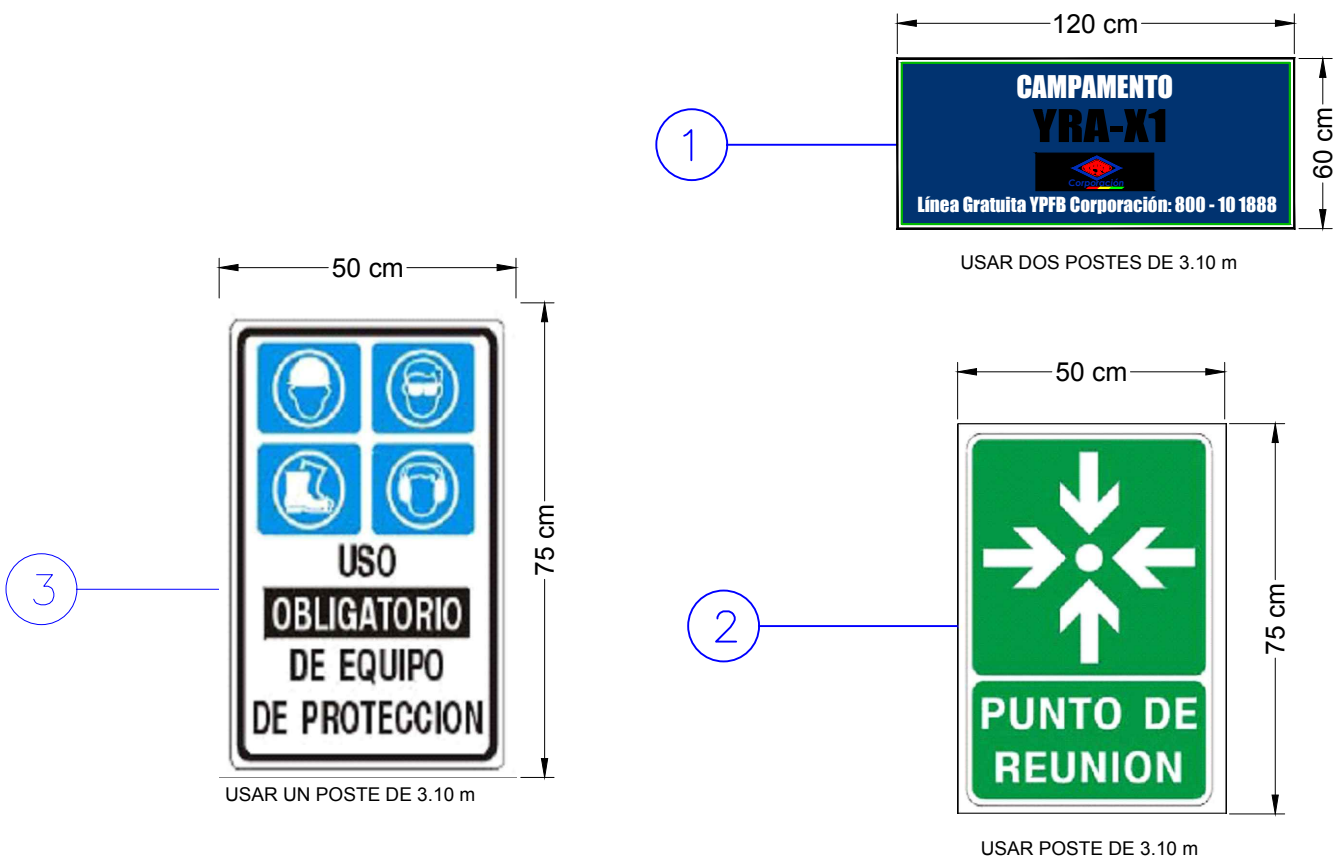

SEÑALIZACION VERTICAL DIMENSIONES DE LETREROS, POSTES Y FUNDACION ESCALA 1:30

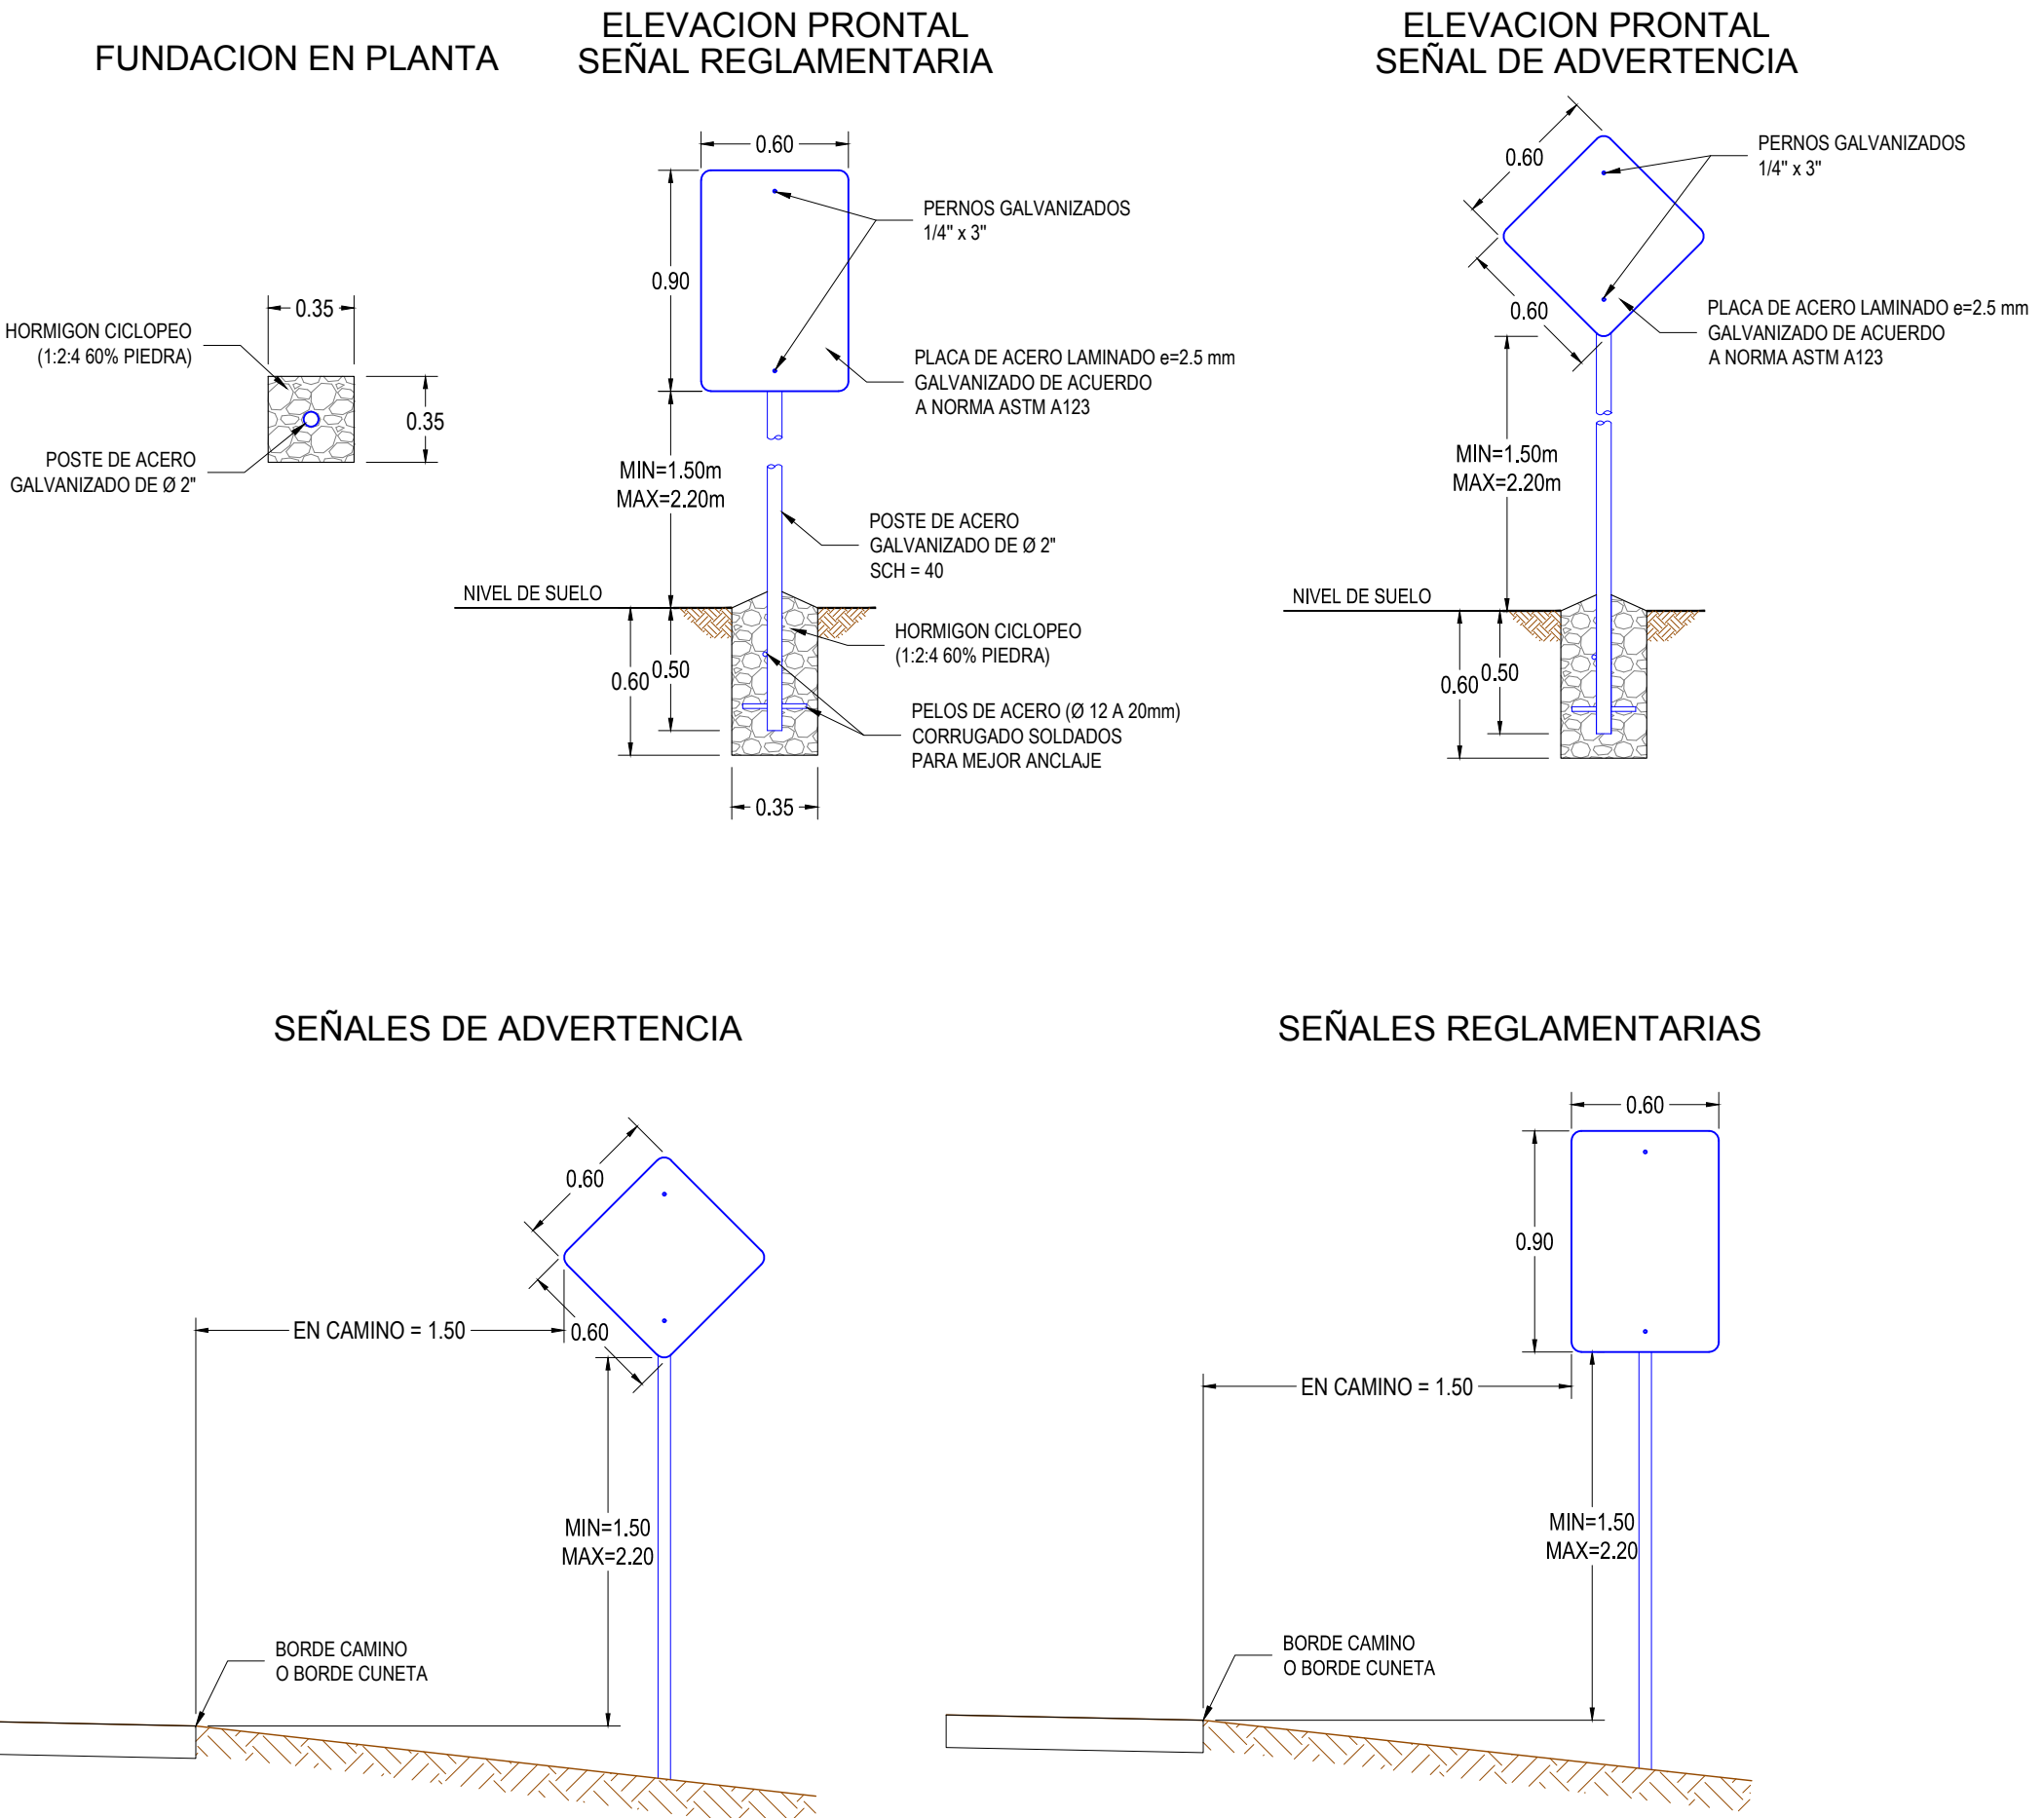

SIMBOLOGIA

— Curva de nivel primaria

— Curva de nivel intermedia

— Zona ripiada

PLANO DE UBICACION

NOTAS GENERALES:

- Este plano es propiedad de YPFB - CORPORACION y no puede ser reproducido por ningún otro proposito del que fue creado.
- Dimensiones en metros a menos que se indique lo contrario.
- Las placas de señalización vertical deben ser hechas de acero laminado en caliente de e = 2.5 mm
- Las placas deben ser galvanizadas de acuerdo a la Norma ASTM A123. El espesor de galvanizado deberá ser min. 65 micrones

DOCUMENTOS DE REFERENCIA:

- Plano general de planchada de campamento VSTK-YRAX1-03-PLC-01

FECHA	DIBUJO	REVISO	APROBO	REV. Nº	DESCRIPCION
27/03/2017	E. García	J. Crespo	M. Toranzo	A	Para Aprobación
15/04/2017	E. García	J. Crespo	M. Toranzo	0	Para Construcción
15/07/2017	E. García	J. Crespo	J. Santibañez	1	Conforme a Obra

**CONSTRUCCIÓN DE OBRAS CIVILES
PARA LA PERFORACIÓN
DEL POZO YRA-X1**

AREA: PLANCHADA DE CAMPAMENTO

TITULO: PLANO DE SEÑALIZACION DE PLANCHADA DE CAMPAMENTO

ESCALA : INDICADAS

PLANO Nº: VSTK-YRAX1-03-PLC-06