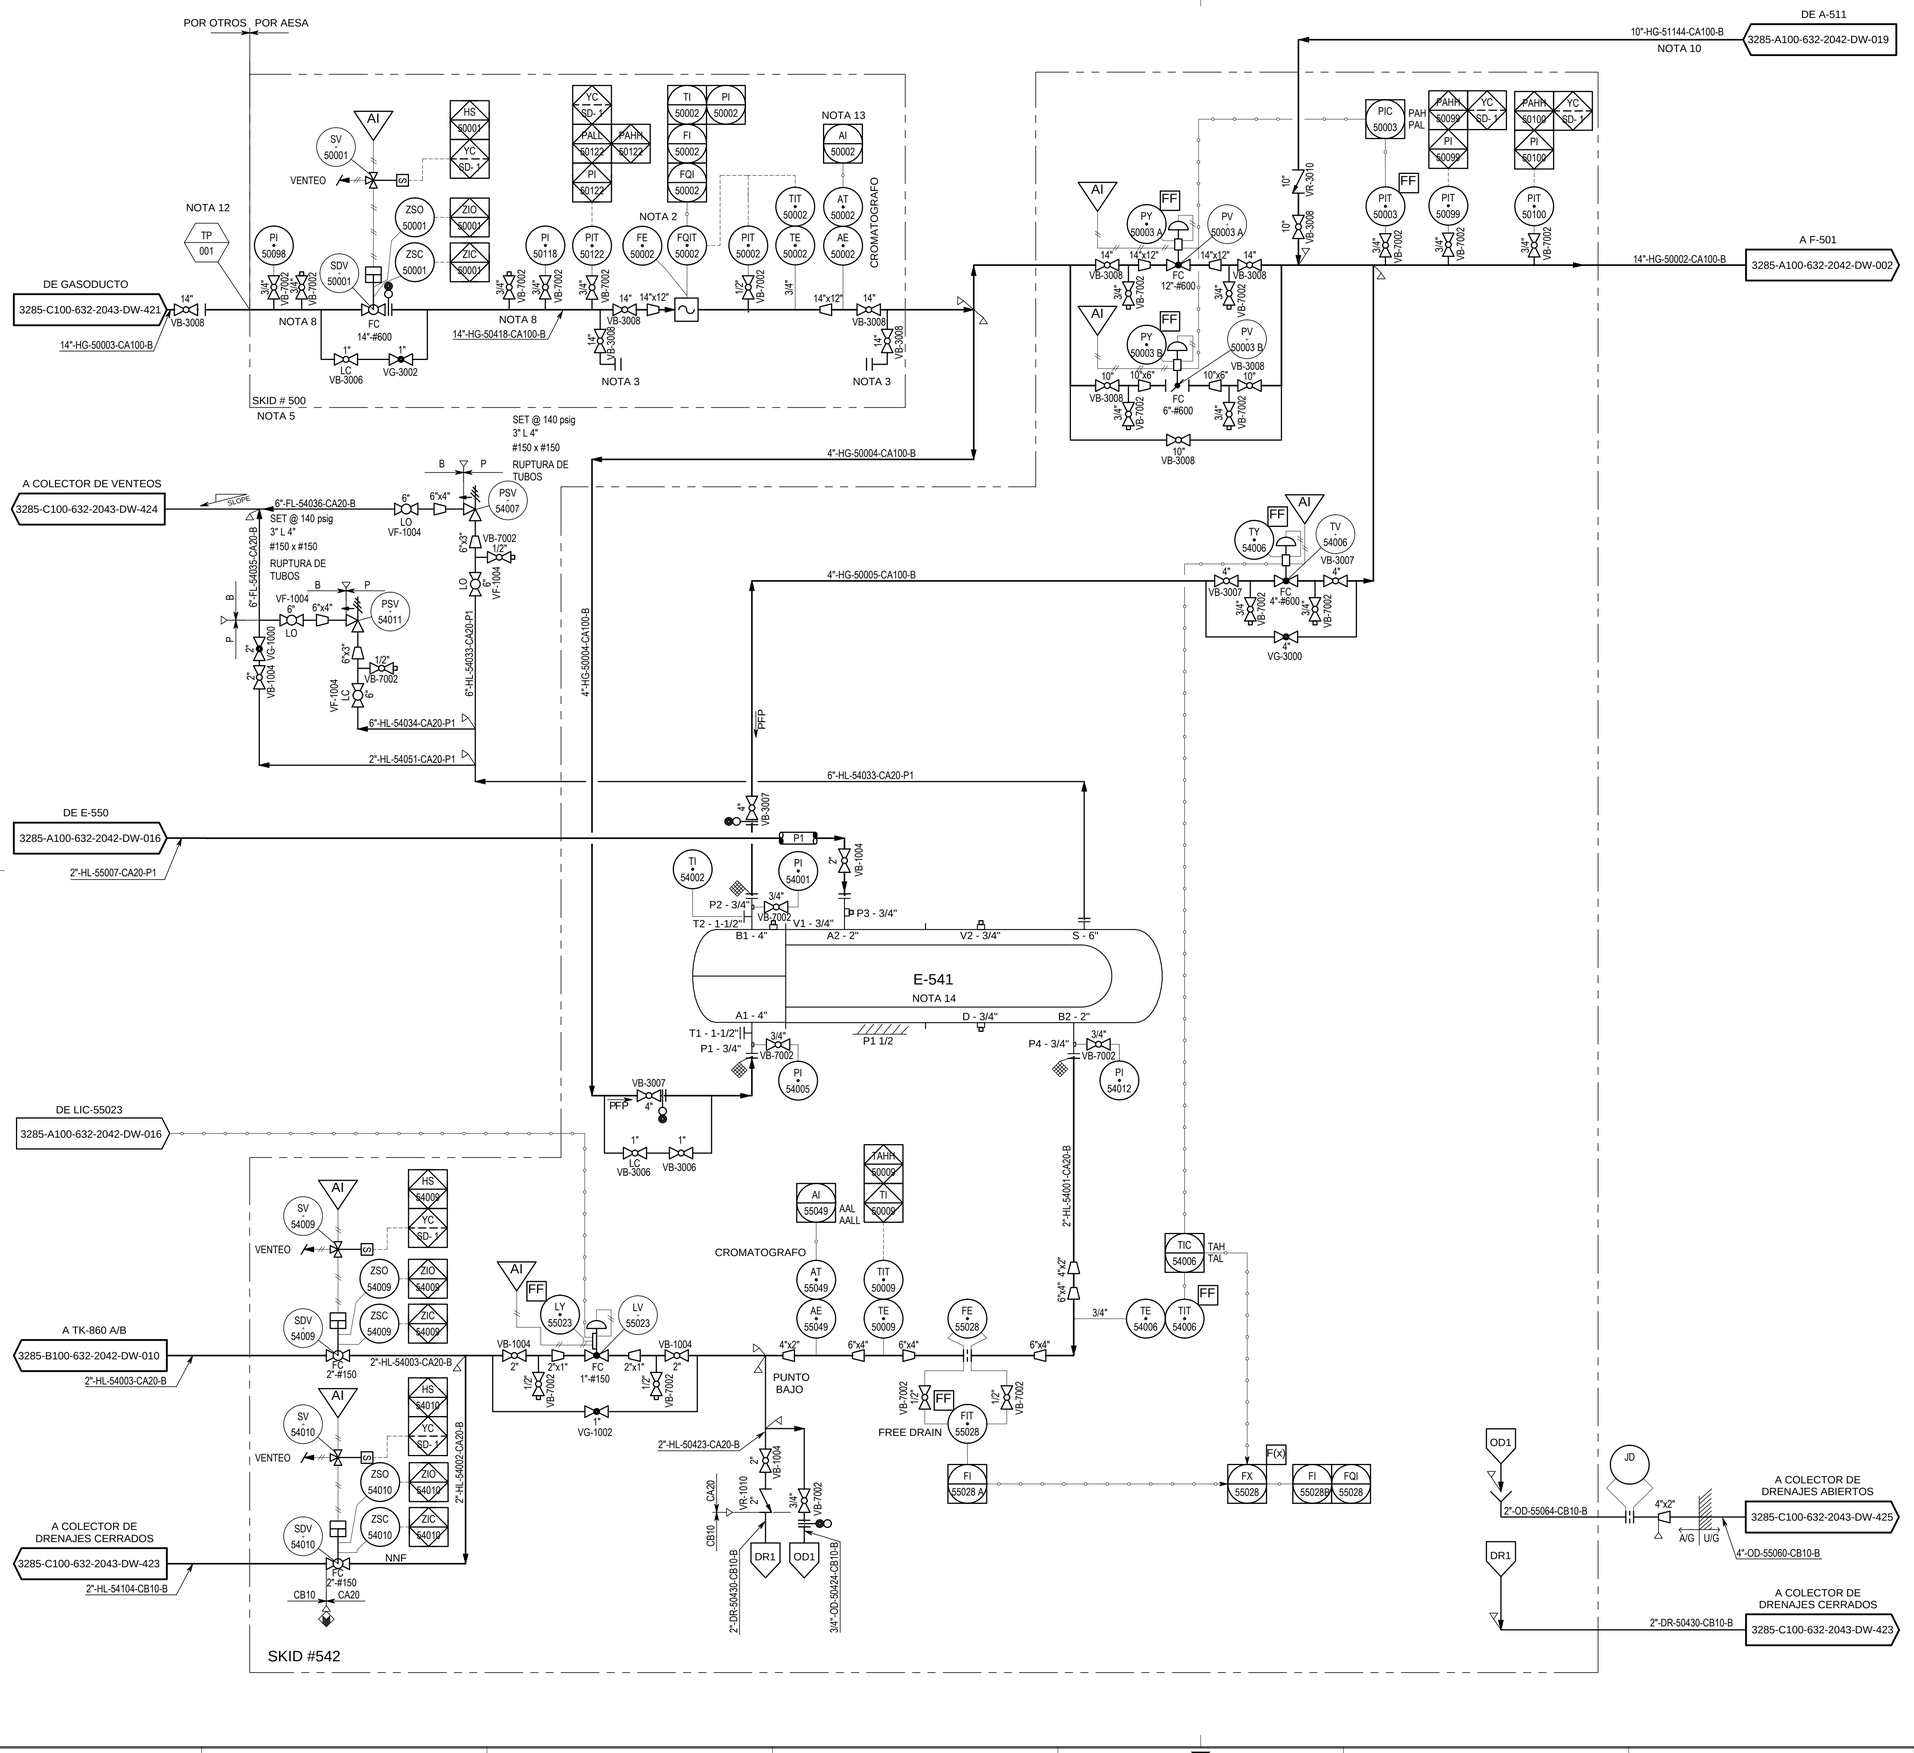

LISTA DE EQUIPOS

E-541

ENFRIADOR DE GASOLINA

Q = 0.33 MMBTU/h
ID = 13.26 in / x L = 96 in (NOTA 15)
Aefec = 149.5 ft^2 - Nt = 49
CORAZA = VACÍO TOTAL + 140 psig @ 54/300 F
TUBOS = 1430 psig @ 54 / 140 F
AISLACIÓN = SI - POR CALOR

NOTAS

1.- ELIMINADA.

2.- MEDICIÓN FISCAL.
3.- RESERVA PARA CONEXIÓN CAUDALÍMETRO DE RESPALDO.
4.- ELIMINADA.
5.- EL SKID #500 CONTENDRÁ LOS CUADROS DE VÁLVULAS Y MEDICIÓN ASOCIADOS A LA ENTRADA Y SALIDA DE PLANTA.
6.- ELIMINADA.

7.- ELIMINADA.
8.- CONEXIONES PARA MEDICIÓN DE PRESIÓN DIFERENCIAL.
9.- ELIMINADA.
10.- BY-PASS PARA PUESTA EN MARCHA DE ACUERDO A INFORME DE VALIDACIÓN DE INGENIERÍA. DOC. N° 3285-G100-632-2012-RP-001.
11.- ELIMINADA.
12.- ELIMINADA.
13.- EL CROMATÓGRAFO MIDE LA COMPOSICIÓN DEL GAS DESDE EL C1 HASTA EL C9 Y LOS INERTES DEL GAS NATURAL.
14.- TRIM DEL E-541: 3/4"-HG-50821-CA100-B (LADO TUBOS)
3/4"-HL-50821-CA20-B (LADO CORAZA)
15.- ID CORAZA/TUBOS= 13.26/12.51 in.

REFERENCIAS

1.- PLANOS DE SIMBOLOGÍA 3285-G100-632-2024-DW-001/002/003/004.

REV	DENOMINACIÓN	FECHA	DIBUJÓ	REVISÓ	APROBÓ
CAO	CONFORME A OBRA	16/07/13	SM	JD	ER
1	PARA CONSTRUCCIÓN	28/03/12	BB/PP	ER/RC	LR/RG
0	PARA CONSTRUCCIÓN	08/12/11	BB/PP	ER/RC	LR/RG
C	PARA APROBACIÓN	15/08/11	BB/PP	ER/RC	LR/RG
B	PARA COMENTARIOS	10/06/11	BB/KS	ER/RC	LR/RG

AESA

CLIENTE: YPFB Corporación

OBM: 3285

ESTE DOCUMENTO CONTIENE INFORMACIÓN PROPIEDAD DE AESA E YPFB, SU REPRODUCCIÓN TOTAL O PARCIAL ESTÁ PROHIBIDA.

PROYECTO: PLANTA DE SEPARACION DE LIQUIDOS RIO GRANDE

	PROYECTÓ	DIBUJÓ	REVISÓ	APROBÓ
INICIAL	–	SM	JD	ER
FECHA	–	16/07/13	16/07/13	16/07/13
FIRMA				

TITULO: ENTRADA A PLANTA

AESA N° 3285-A100-632-2042-DW-001

ESCALA: S/E

VERSION: –

REVISION: CAO

HOJA 1 DE 1

GUARDADO EN AUTOCAD 2008 NO MODIFICAR MANUALMENTE

A1 - 841 x 594

3285-A100-632-2042-DW-001